


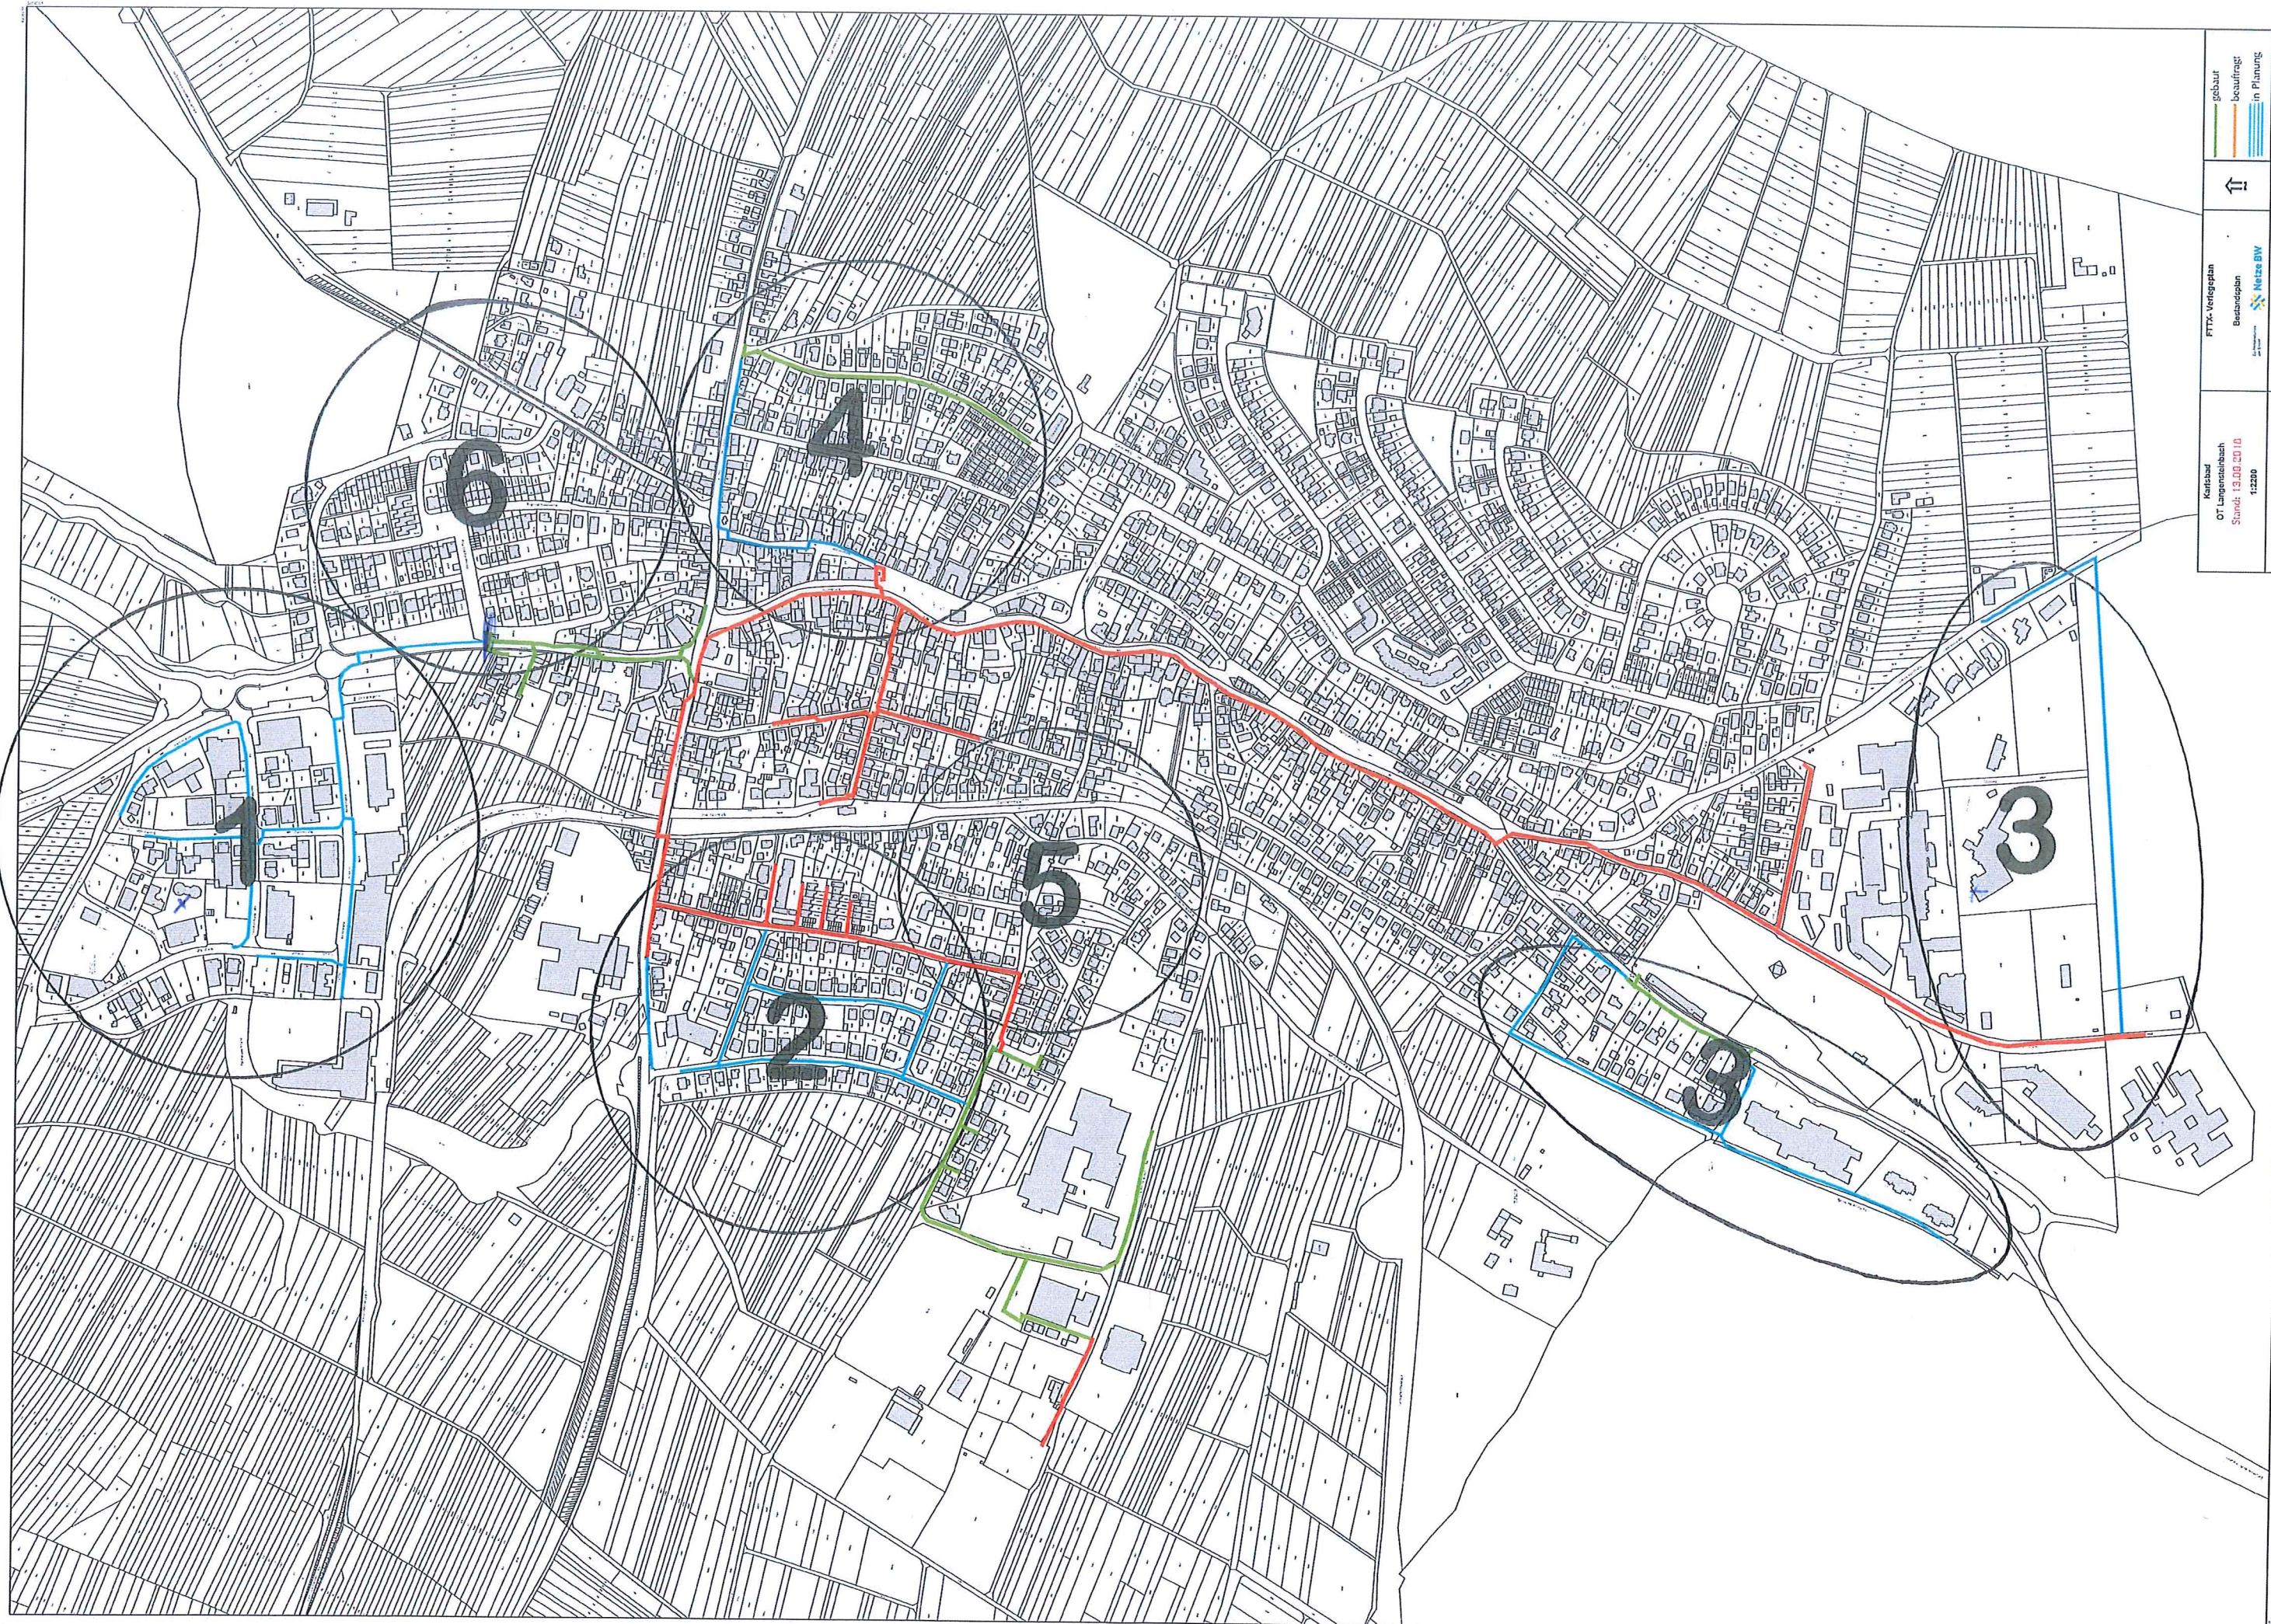

Kartograf OT Langenstubbach Stand: 13.09.2010 1:2200	FTTx-Verfügbarplan	gebaut
	Bestandsplan	beauftragt
	Netze BW	in Planung

© 2010 Netze BW