


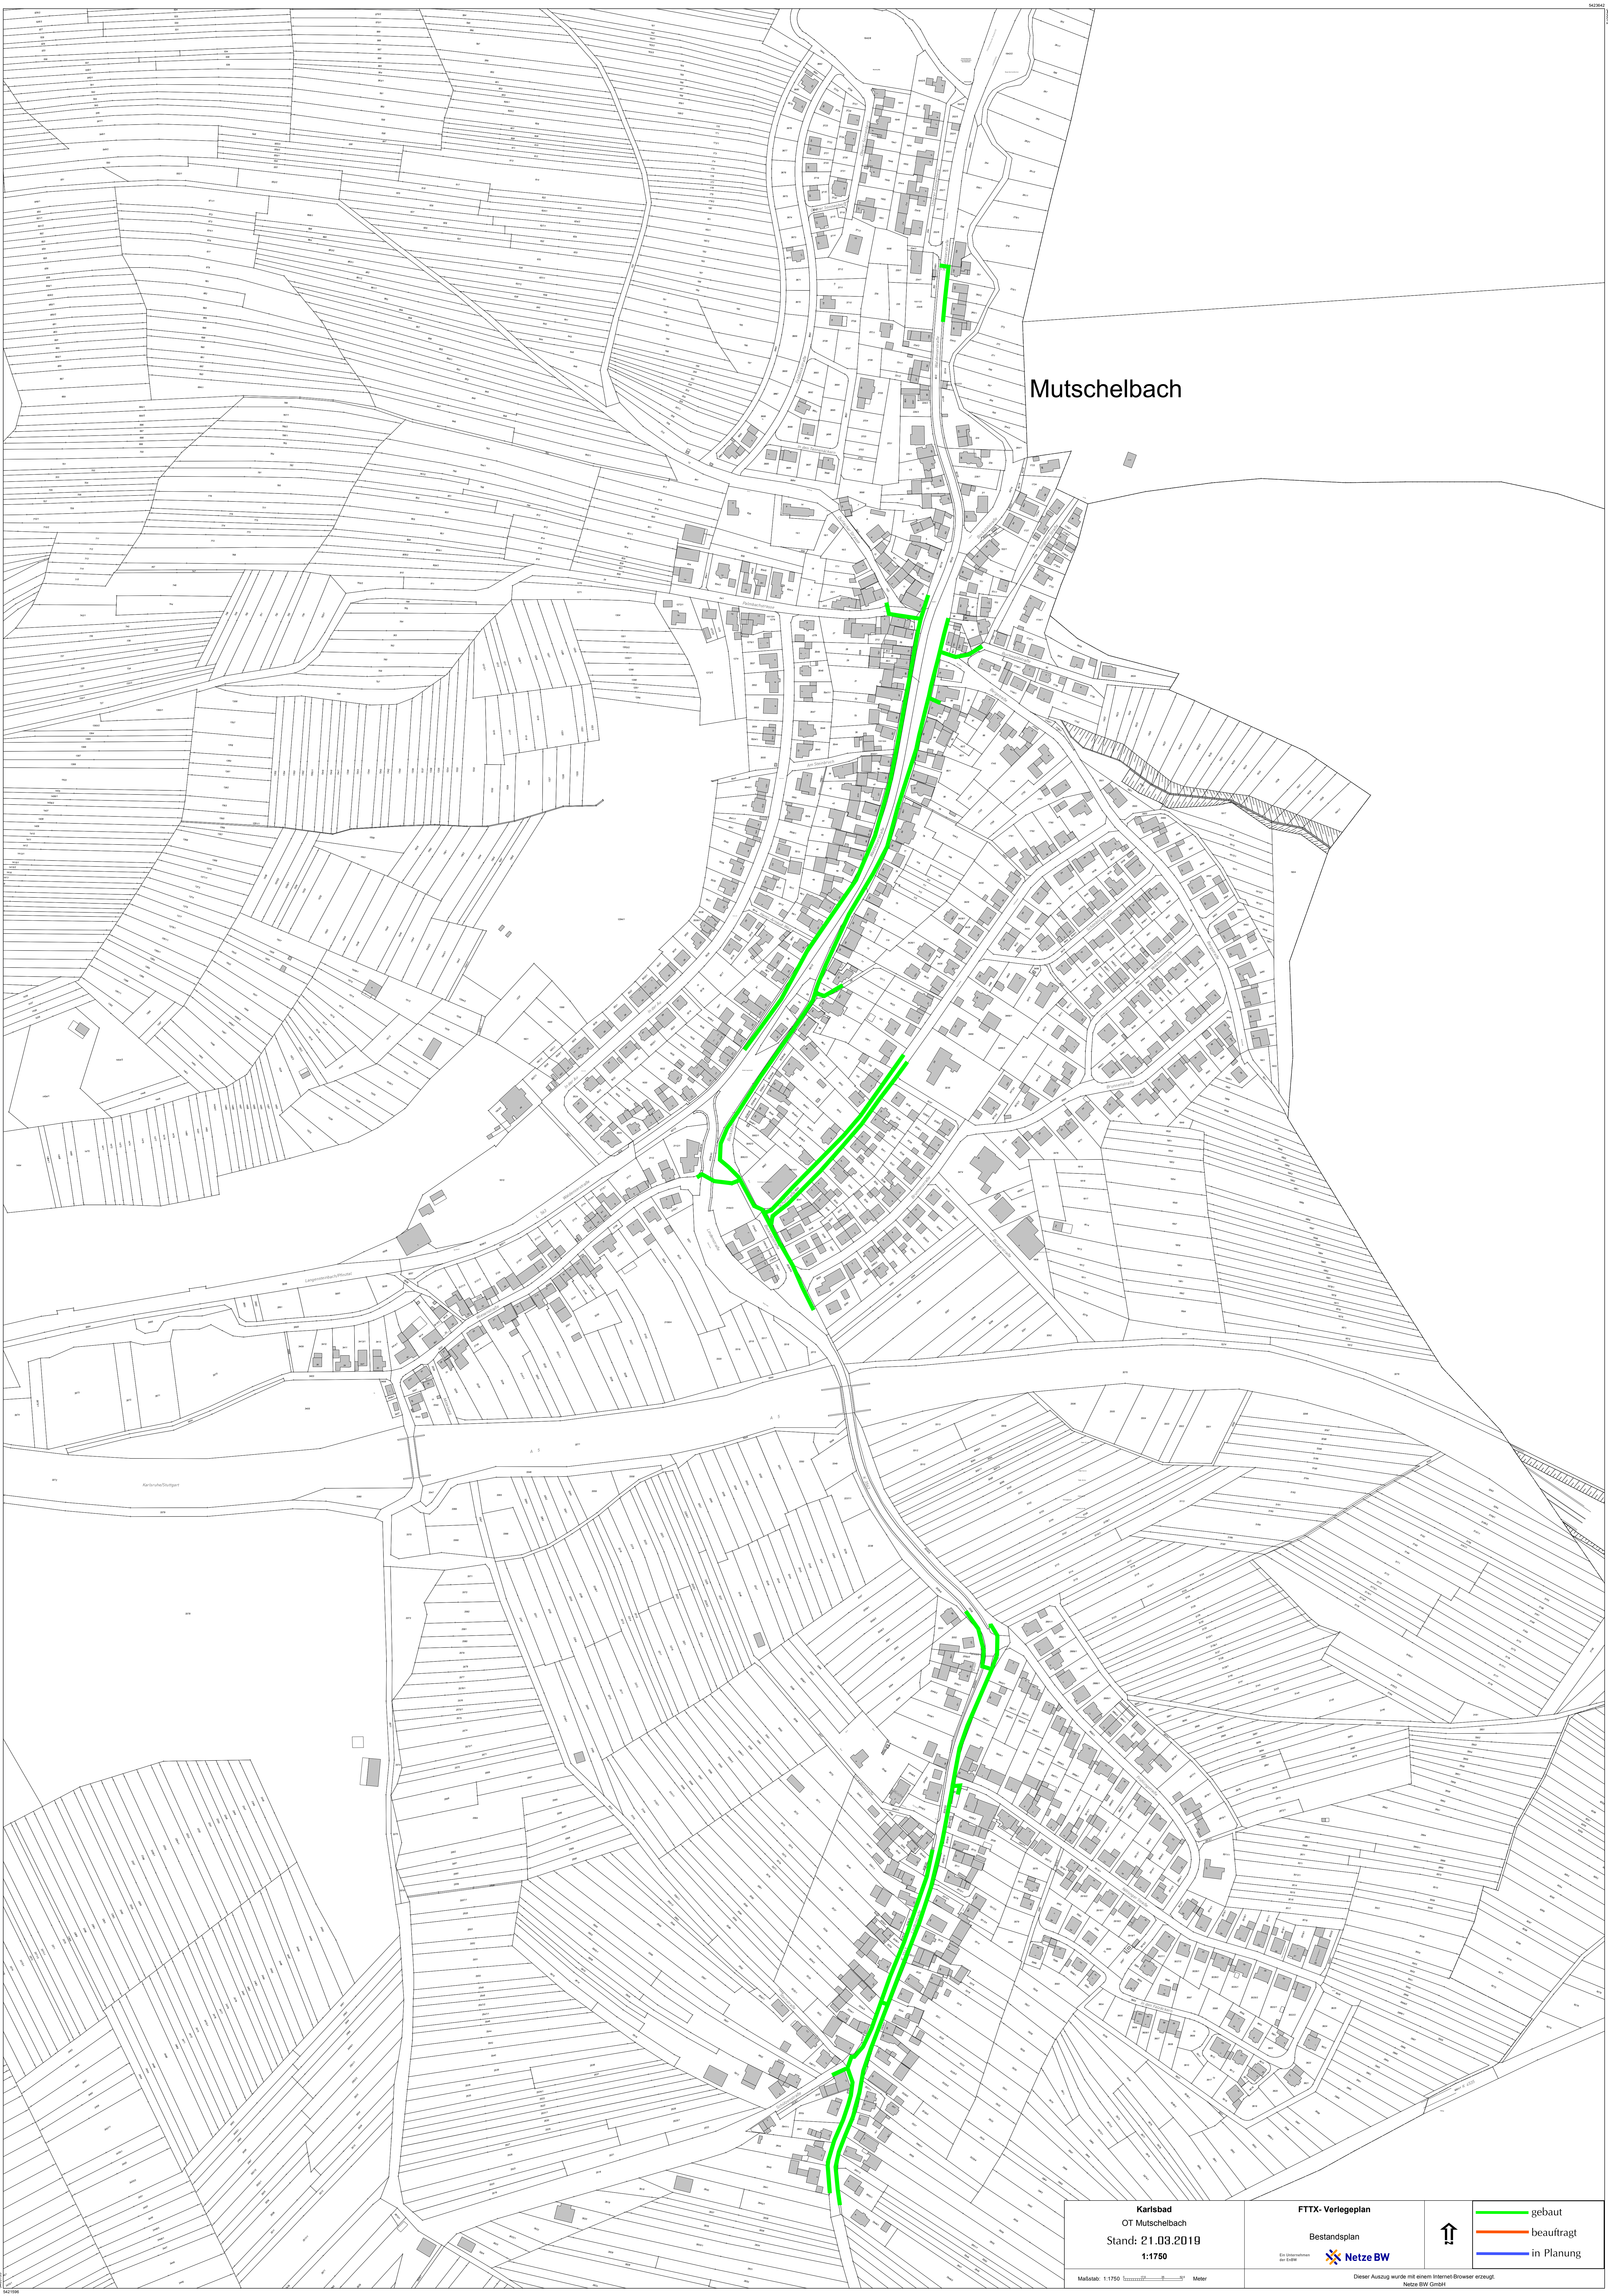

Mutschelbach

Karlsbad OT Mutschelbach Stand: 21.03.2019 1:1750	FTTX- Vorlegeplan Bestandsplan Netze BW	↑	— gebaut — beauftragt — in Planung
Maßstab: 1:1750 Meter			
Dieser Auszug wurde mit einem Internet-Browser erzeugt. Netze BW GmbH			